


配置図

- ※特記事項
- : クラシャーラン敷込
  - : 現況地盤高さ
  - : 造成地盤高さ

※単管ネットフェンス (H=1500) 設置は発注者と協議事項とする。

業務名称	沖縄県立八重山病院跡地測量調査業務委託			業務年度	令和6年度						
工事場所	沖縄県石垣市大川732-1			図面名称	現場完成図						
発注機関	沖縄県病院事業局			縮尺	A1:S=1/500 A3:S=1/1000						
摘要	<table border="1"> <tr> <td>管理建築士</td> <td>設計</td> <td>製図</td> </tr> <tr> <td>検印</td> <td></td> <td></td> </tr> </table>			管理建築士	設計	製図	検印			図面番号	
				管理建築士	設計	製図					
				検印							
				名称							
設計者	資格者氏名										
				登録番号							
				所在地							

旧八重山病院  
 沖縄県石垣市大川地内  
 測量数量図

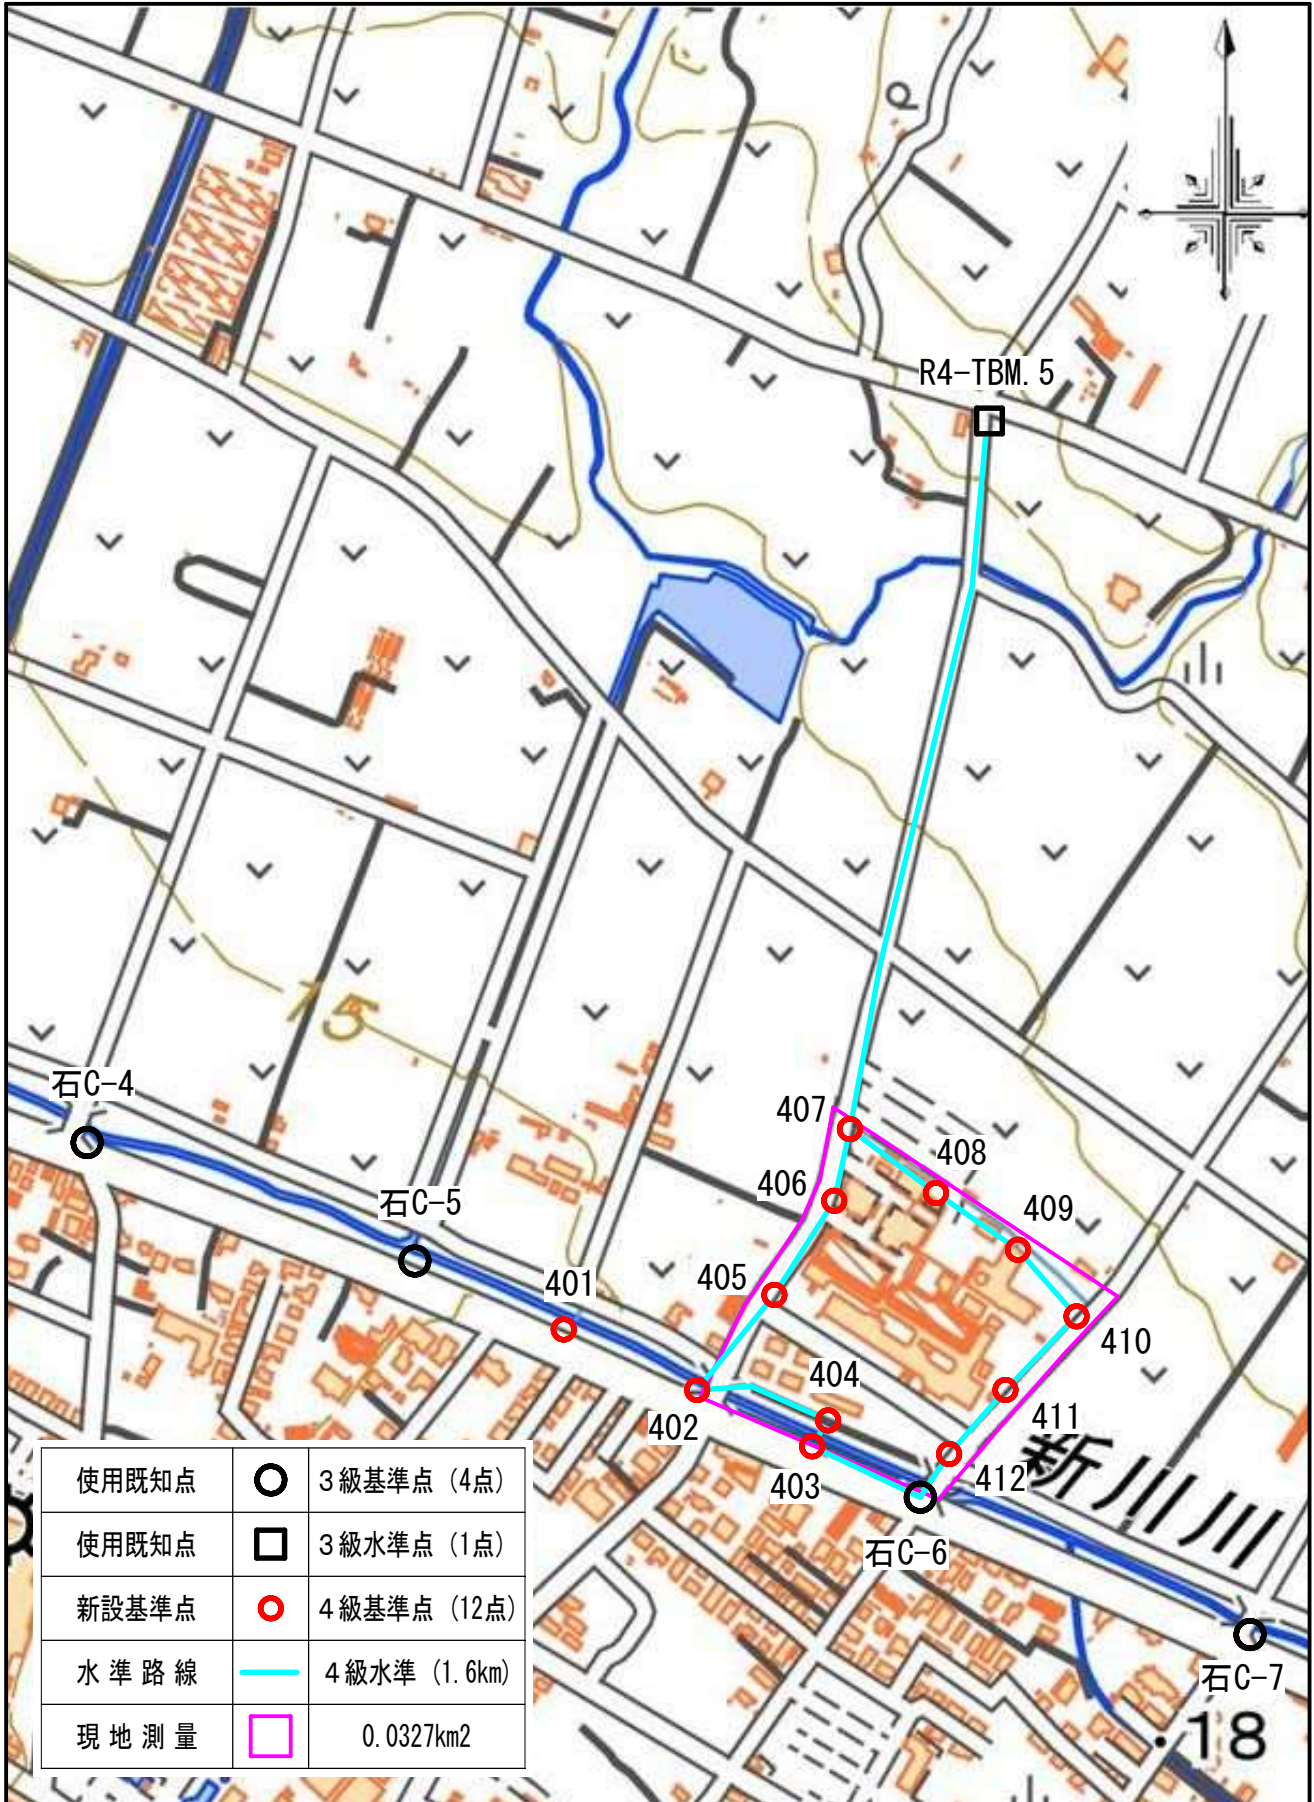

作業年度	作業種類	座標系番号	測量計画機関	測量作業機関
令和 6年	4級基準点	15		





定規

ライン    パス    ポリゴン    円    3Dパス

地上上の図形の距離または面積を測定

周囲:            0.74 km

範囲:            32,715.01 平方メートル

マウス ナビゲーション    保存(S)    消去

新川川

© 2023 Google  
Image © 2024 Airbus

Google Earth